

出来形合否判定総括表

工種 道路土工

測点 BP ~ NO. 7+10.0

種別 掘削工

合否判定結果 **合格**


測定項目		規格値	判定
法面 (軟岩I) 標高較差	平均値	10.5mm	± 70mm
	最大値(差)	258mm	± 330mm
	最小値(差)	-308mm	± 330mm
	データ数	1,124	1点/m2以上 (963点以上)
	評価面積	962.8m2	
	棄却点数	0	0.3%以内 (3点以下)
	平均値		
	最大値(差)		
	最小値(差)		
	データ数		
	評価面積		
	棄却点数		

法面 (軟岩I)の ばらつき	規格値の± 80% 以内のデータ数	1,123 (99.9%)	規格値の± 80% 以内のデータ数	
	規格値の± 50% 以内のデータ数	952 (84.7%)	規格値の± 50% 以内のデータ数	

全体図

工種 道路土工


種別 掘削工

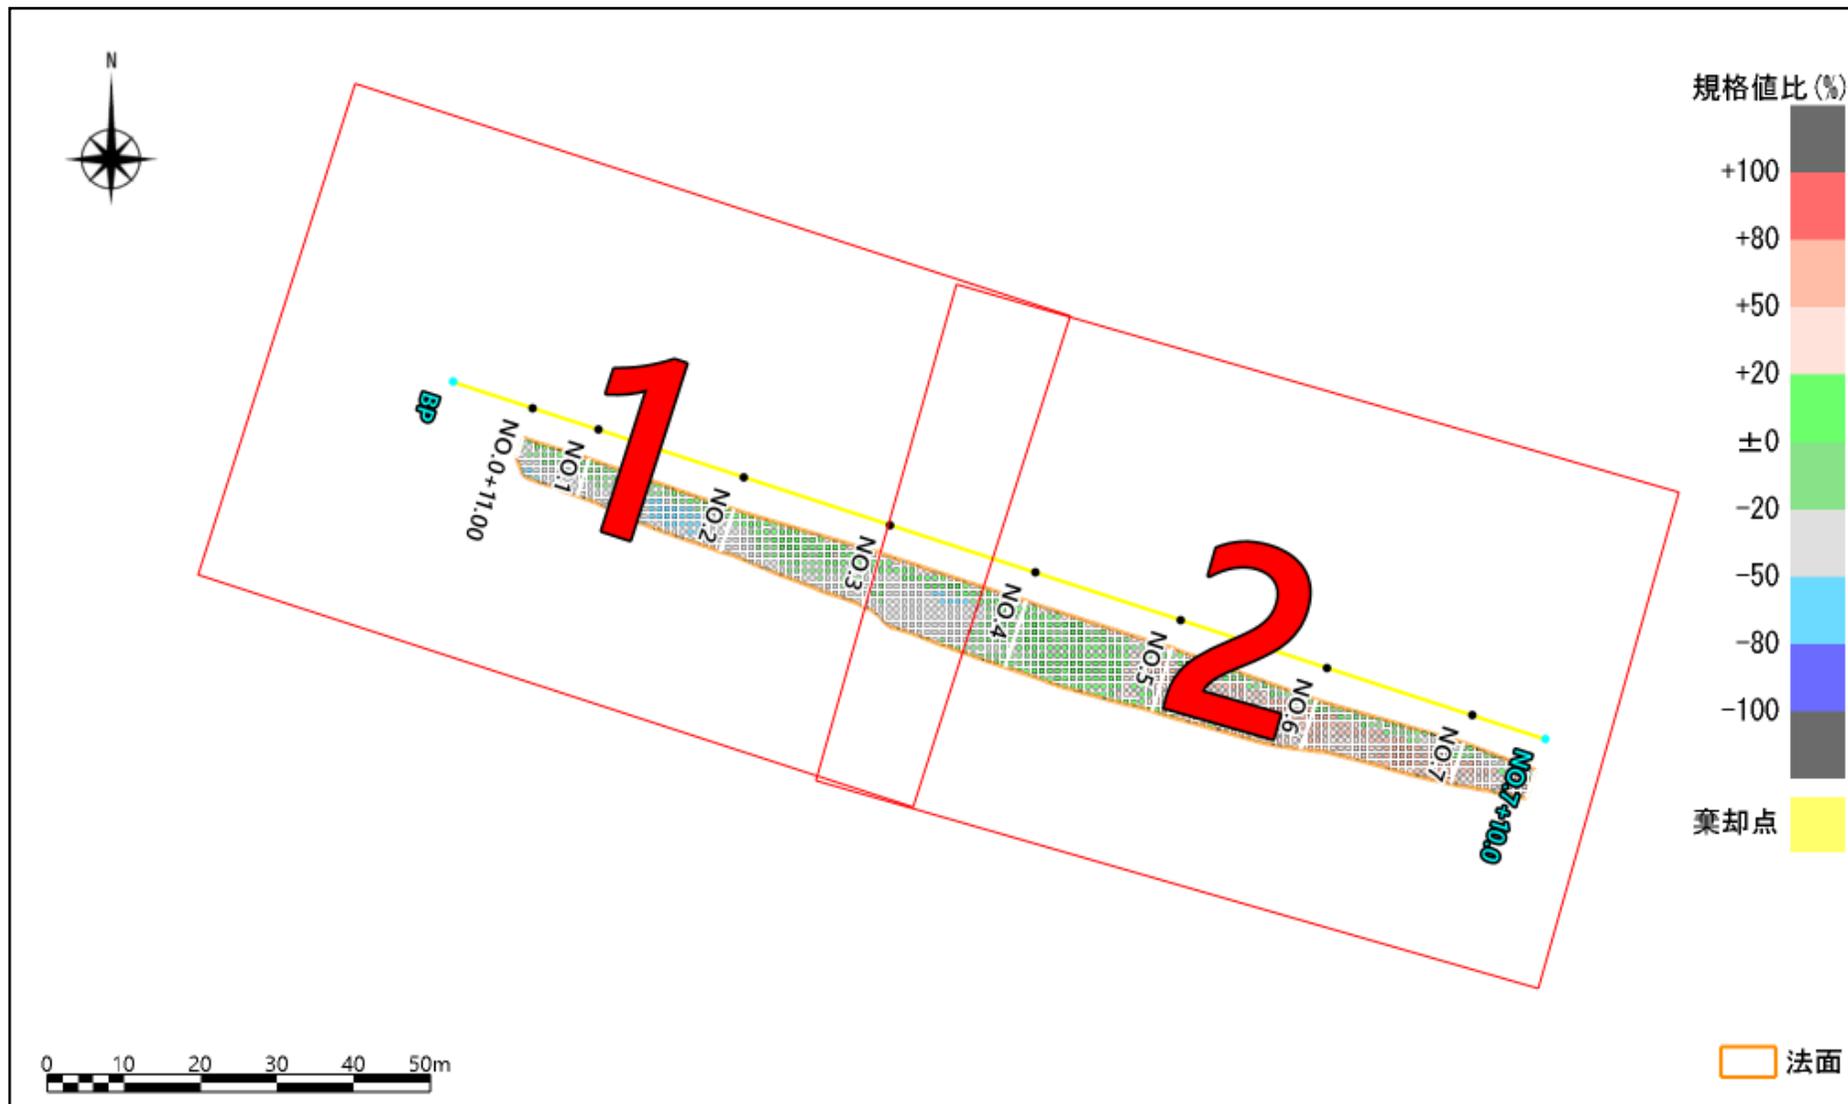

拡大図1

工種 道路土工


種別 掘削工

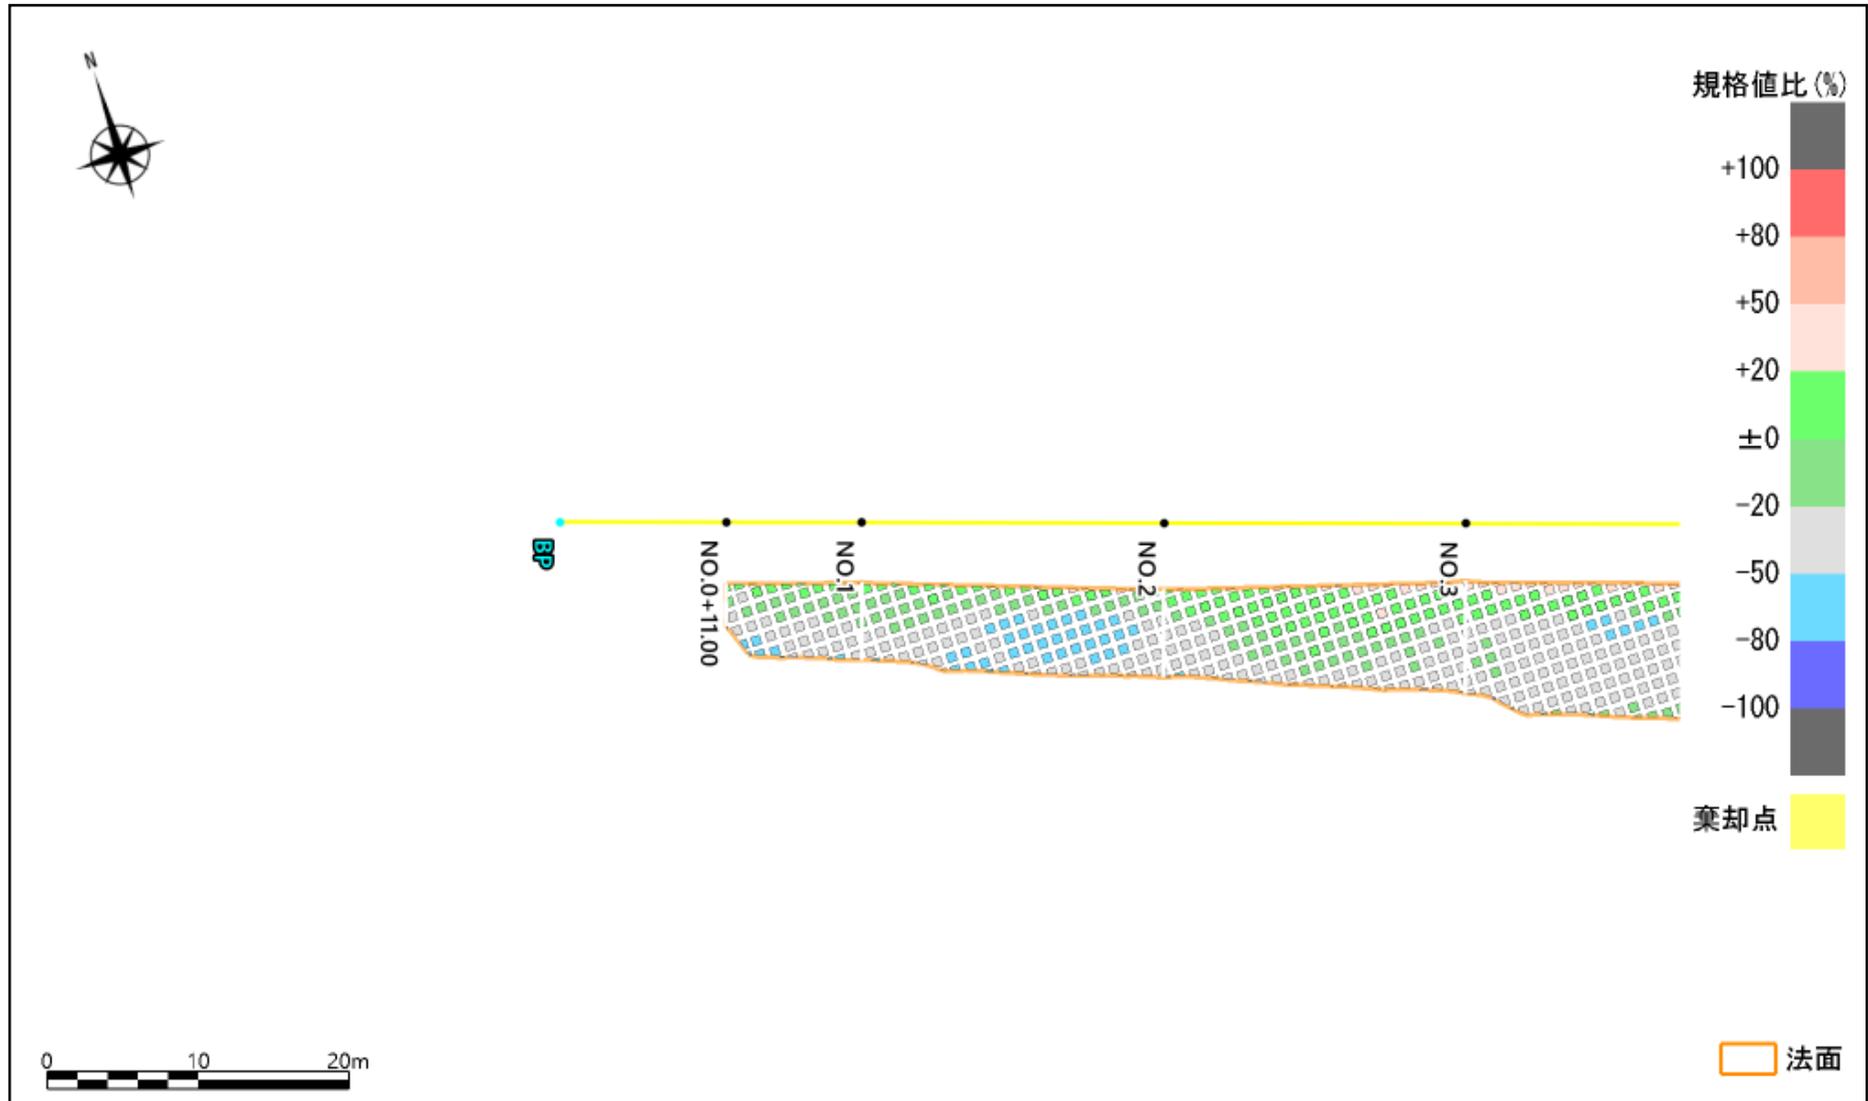

拡大図2

工種 道路土工

種別 掘削工

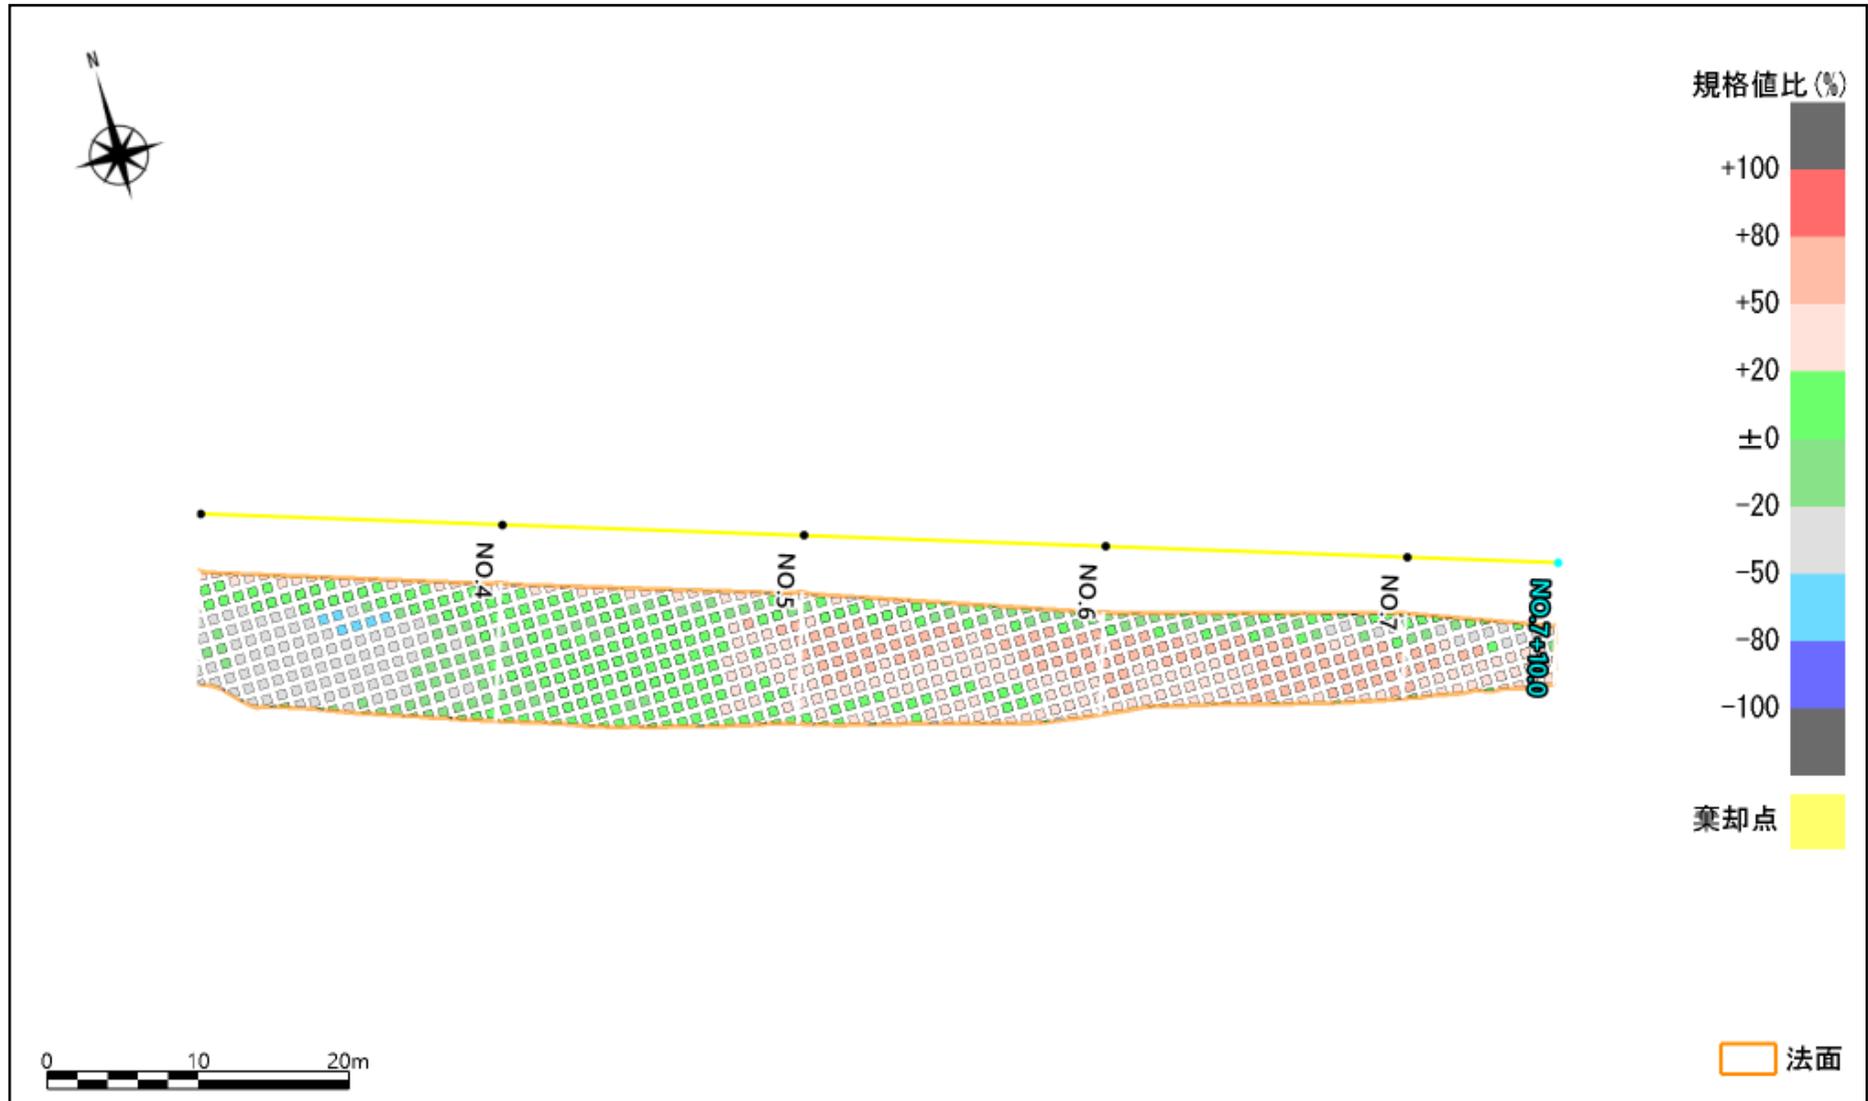

度数表

工種 道路土工

測定項目 法面(軟岩I)

種別 掘削工

規格値比(%)	データ数(個)	割合(%)
~ -100	0	0.0
-100 ~ -80	1	0.1
-80 ~ -50	55	4.9
-50 ~ -20	219	19.5
-20 ~ ± 0	183	16.3
± 0 ~ +20	329	29.3
+20 ~ +50	221	19.7
+50 ~ +80	116	10.3
+80 ~ +100	0	0.0
+100 ~	0	0.0

